


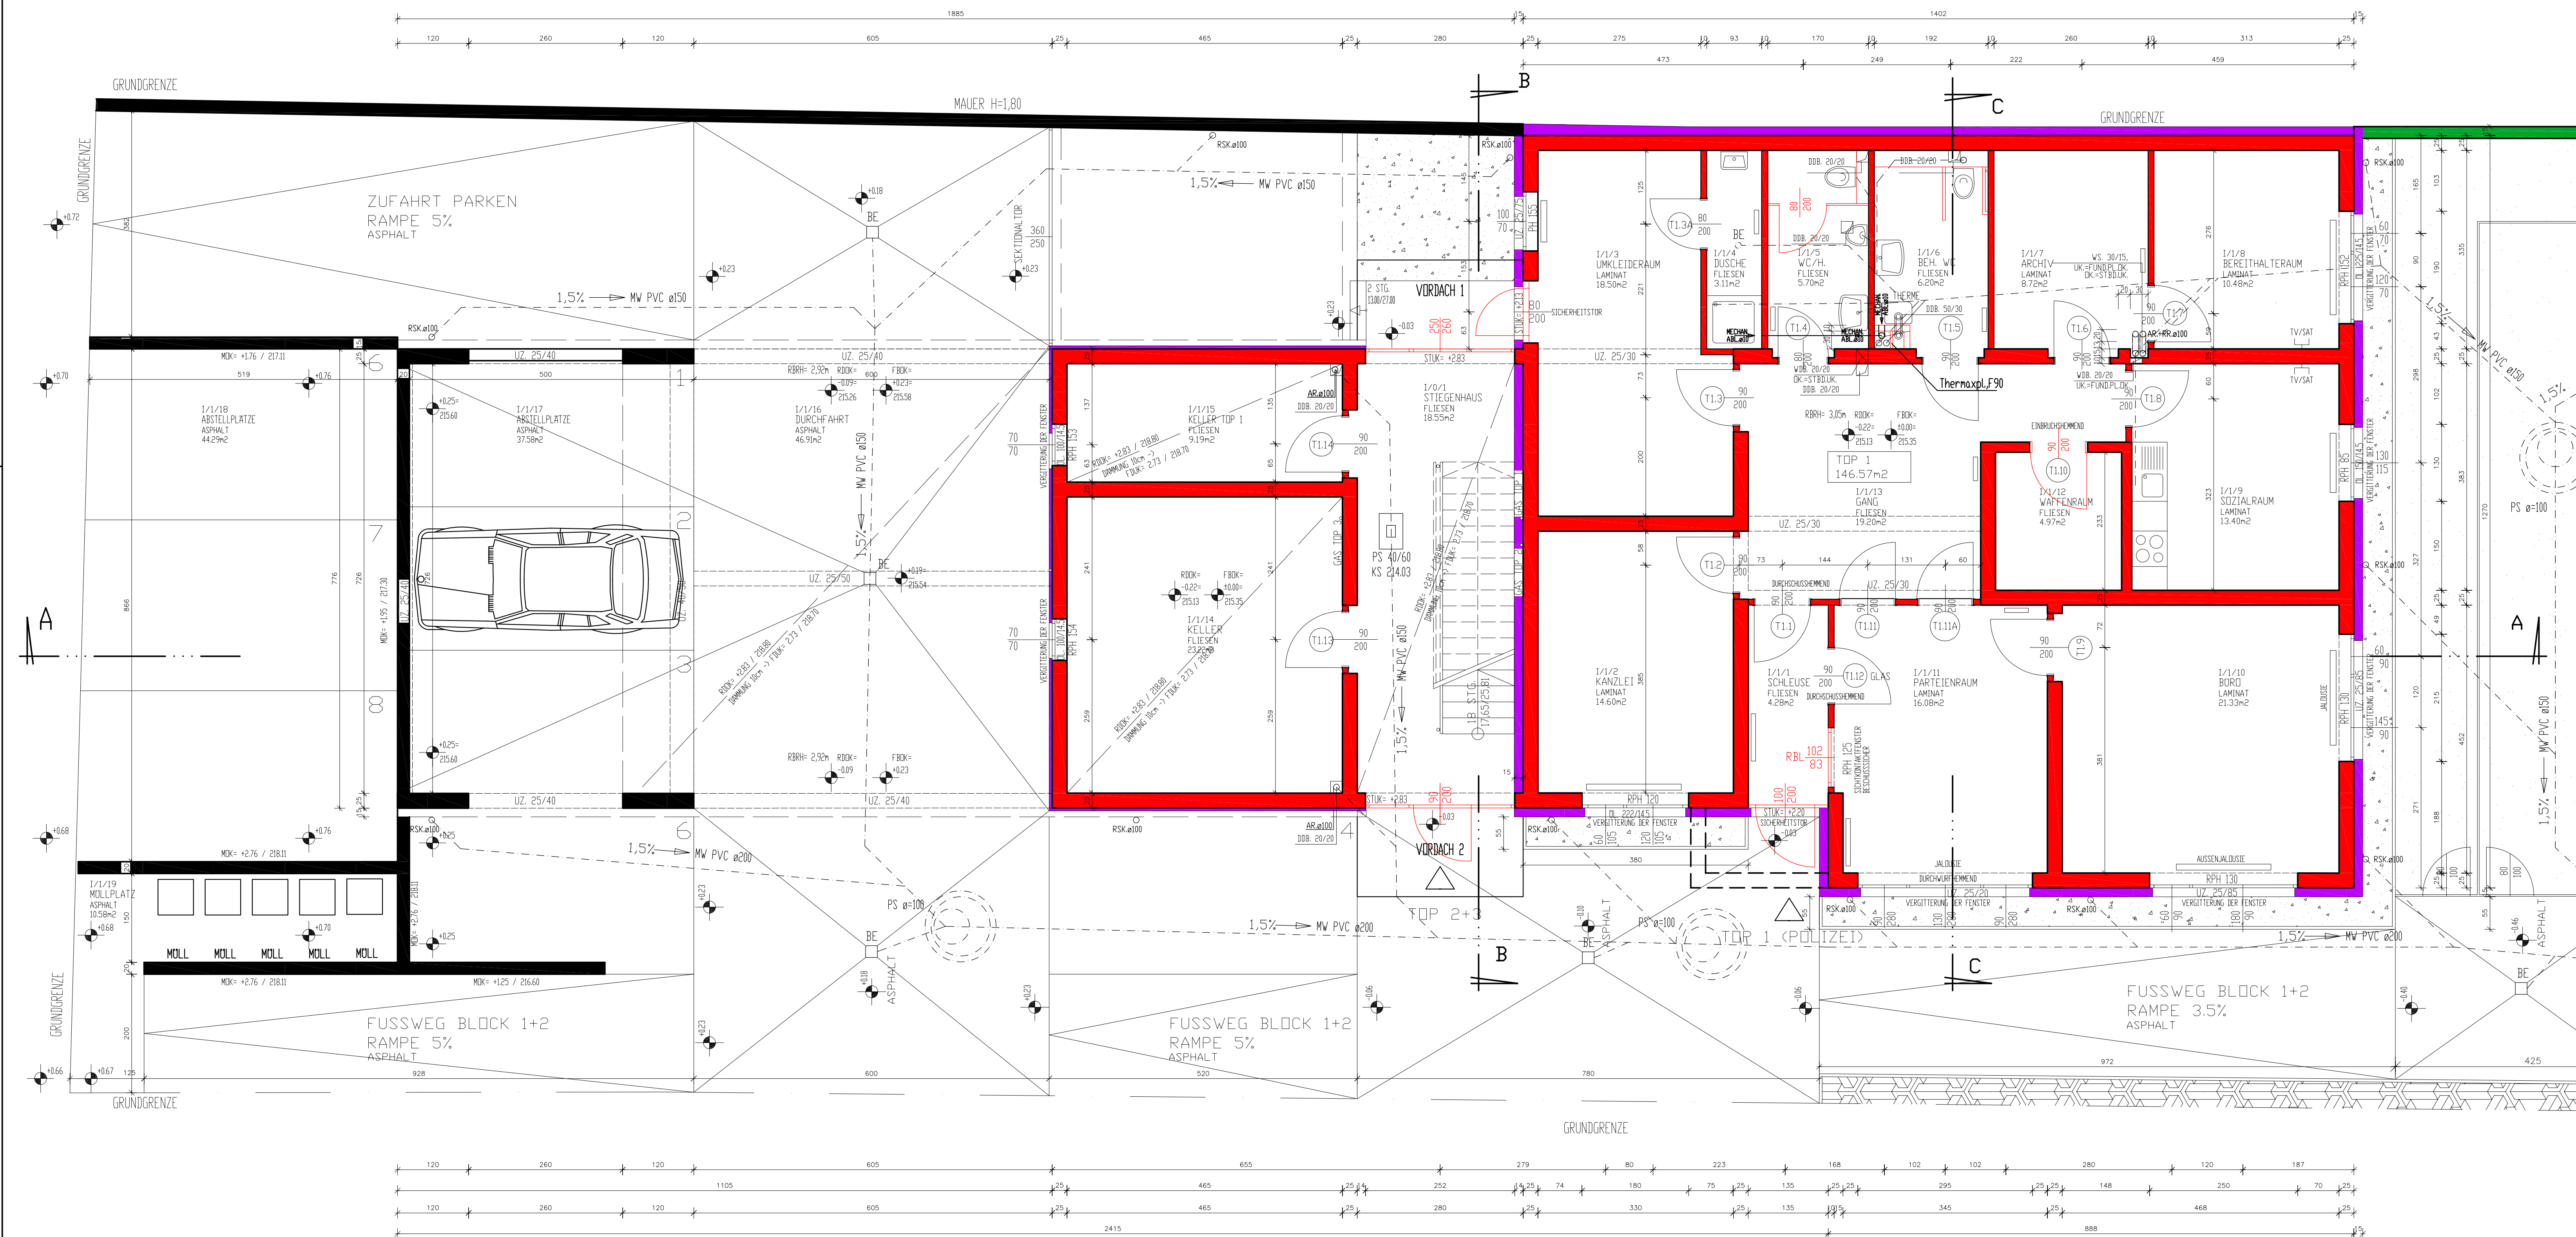

ERDGESCHOSS BLOCK 1

LEGENDE:			
STAHLBETON	AR	ABFALLROHR	RA
BETON	BA	BENZINABSCHIEDER	KT
SCHALSTEIN	BE	BODENBELAG	PT
PROTHERM	DD	DICHTER DECKEL	SF
ZIEGELMAUERWERK	HE	HÖFENBELAG	W
DUVA - ZIEGEL	KS	KANALSTÜCK	F30
WÄRMEDÄMMUNG	DGV	OHNE GERUCHSVERSCHLUSS	R30
VOLLWÄRMESCHUTZ	PK	PUTZKAMMER	T30
HOLZ	PS	PUTZSCHACHT - PUTZSTÜCK	
ABBRUCH	RR	REGENROHR	
NEU	RSK	REGENKINKASTEN	
BESTAND	RSKGV	REGENKINKROHR MIT GERUCHSVERLUST	

SANITÄRRÄUME MECHANISCH OBER
DACH ENTLÜFTET
ALLE ABFALLRÖHRE OBER DACH ENTLÜFTET
KANALRÖHRE PVC - HART LT. ZULASSUNG
----- MISCHWASSERKANAL

ANFALLENDE SCHMUTZWASSER WERDEN INS ÖRTLICHE SCHMUTZWASSERKANALSYSTEM EINGELEITET
ANFALLENDE REGENWASSER WERDEN INS ÖRTLICHE SCHMUTZWASSERKANALSYSTEM EINGELEITET

INSTALLATIONSHÖHEN SCHALTER U. STECKDOSEN
WENN NICHT ANDERS ANGEZEIGT:
SCHALTER 110 cm
SCHUCK-STECKDOSEN 30 cm
GERÄTEDOSEN FÜR TELEFON UND TV 30 cm

FUNDAMENTE IN FRÖSTFREIER TIEFE UND TRAGFAHIGEM BODEN
KONSTRUKTION UND BEWEHRUNGANGABEN LT. STATIK
VOR BAUBEGINN BODENGUTACHTEN EINHOLEN

NATURMASSE NEHMEN! ABWEICHUNGEN JEGL. ART
KOTEN PRÜFEN! VOR AUSFÜHRUNG DER
DIM. LT. STATIK! ARBEITEN BEKANNTGEBEN!

POLIER-/ BESTANDSPLAN M 1:50 BLOCK1 - GRUNDRISS EG

PROJEKT:
NEUBAU EINER WOHNHAUSANLAGE MIT POLIZEIINSPEKTION
AUF GST.NR.234, EZ.750, KG. PÖTTSCHING, HAUPTSTRASSE 68
BAUER/BAUFÜHRER:
WOHNBAUVEREINIGUNG GEWERKSCHAFT ÖFFENTLICHER DIENST
1100 WIEN, GUDRUNSTRASSE 179

PLANVERÄNDERUNGEN			
DATUM	INDEX	ART DER ÄNDERUNG	BEARB.

PLANVERFASSER:

CAD OFFICE MÜLLNER
2360 SCHWEECHAT
WIENERGASSE 30/4
TEL.01/7072789 FAX.01/7072789
WWW.CADOFFICE.AT

BAUFÜHRER:

M & R - GMBH
9560 FELDTRICHEN
FELD GASSE 1
TEL.026/3778-0 FAX.01/4
globallbauherbaut

FFDK ±0,00 ENTSPRICHT 215,35M HÖHE U. ADRIA

RDDK -0,22 ENTSPRICHT 215,13M HÖHE U. ADRIA